

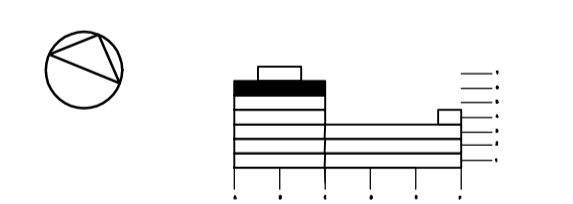


PLAN 6

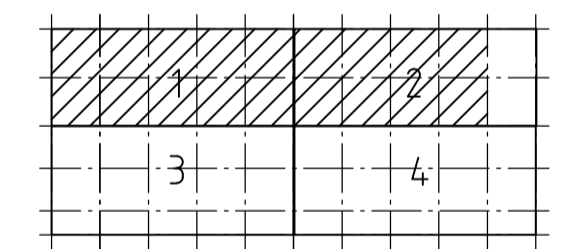

FÖRKLARINGAR

- E160
- VÄG TILL UTRYMNINGSVÄG
- UTRYMNINGSVÄG

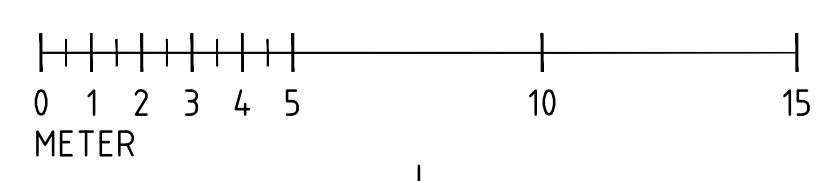

B	JUSTERING BRANDCELL	SC	2014-02-07
A	JUSTERING VÄGGAR	AH	2013-12-27
BET	ANT	ÄNDRINGEN AVSER	SIGN DATUM
RELATIONSHANDLING			
ARCHIMEDES_2			
<small>ENKVIST LARSON BOX 111, 57 100 61 STHLM TENGAHLSGATAN 28 08-12299000, info@e-l-e.se</small>			
UPPDRAG NR	RITAD AV	HANDLÄGGARE	
10-0502	A HOFFMAN	J LARSON	
DATUM	ANSVARIG		
2011-11-03	J LARSON		
BJÄLKLAG +25,300			
SKALA	A1 1:150	NUMMER	I BET
	A3 1:300	A1060	B