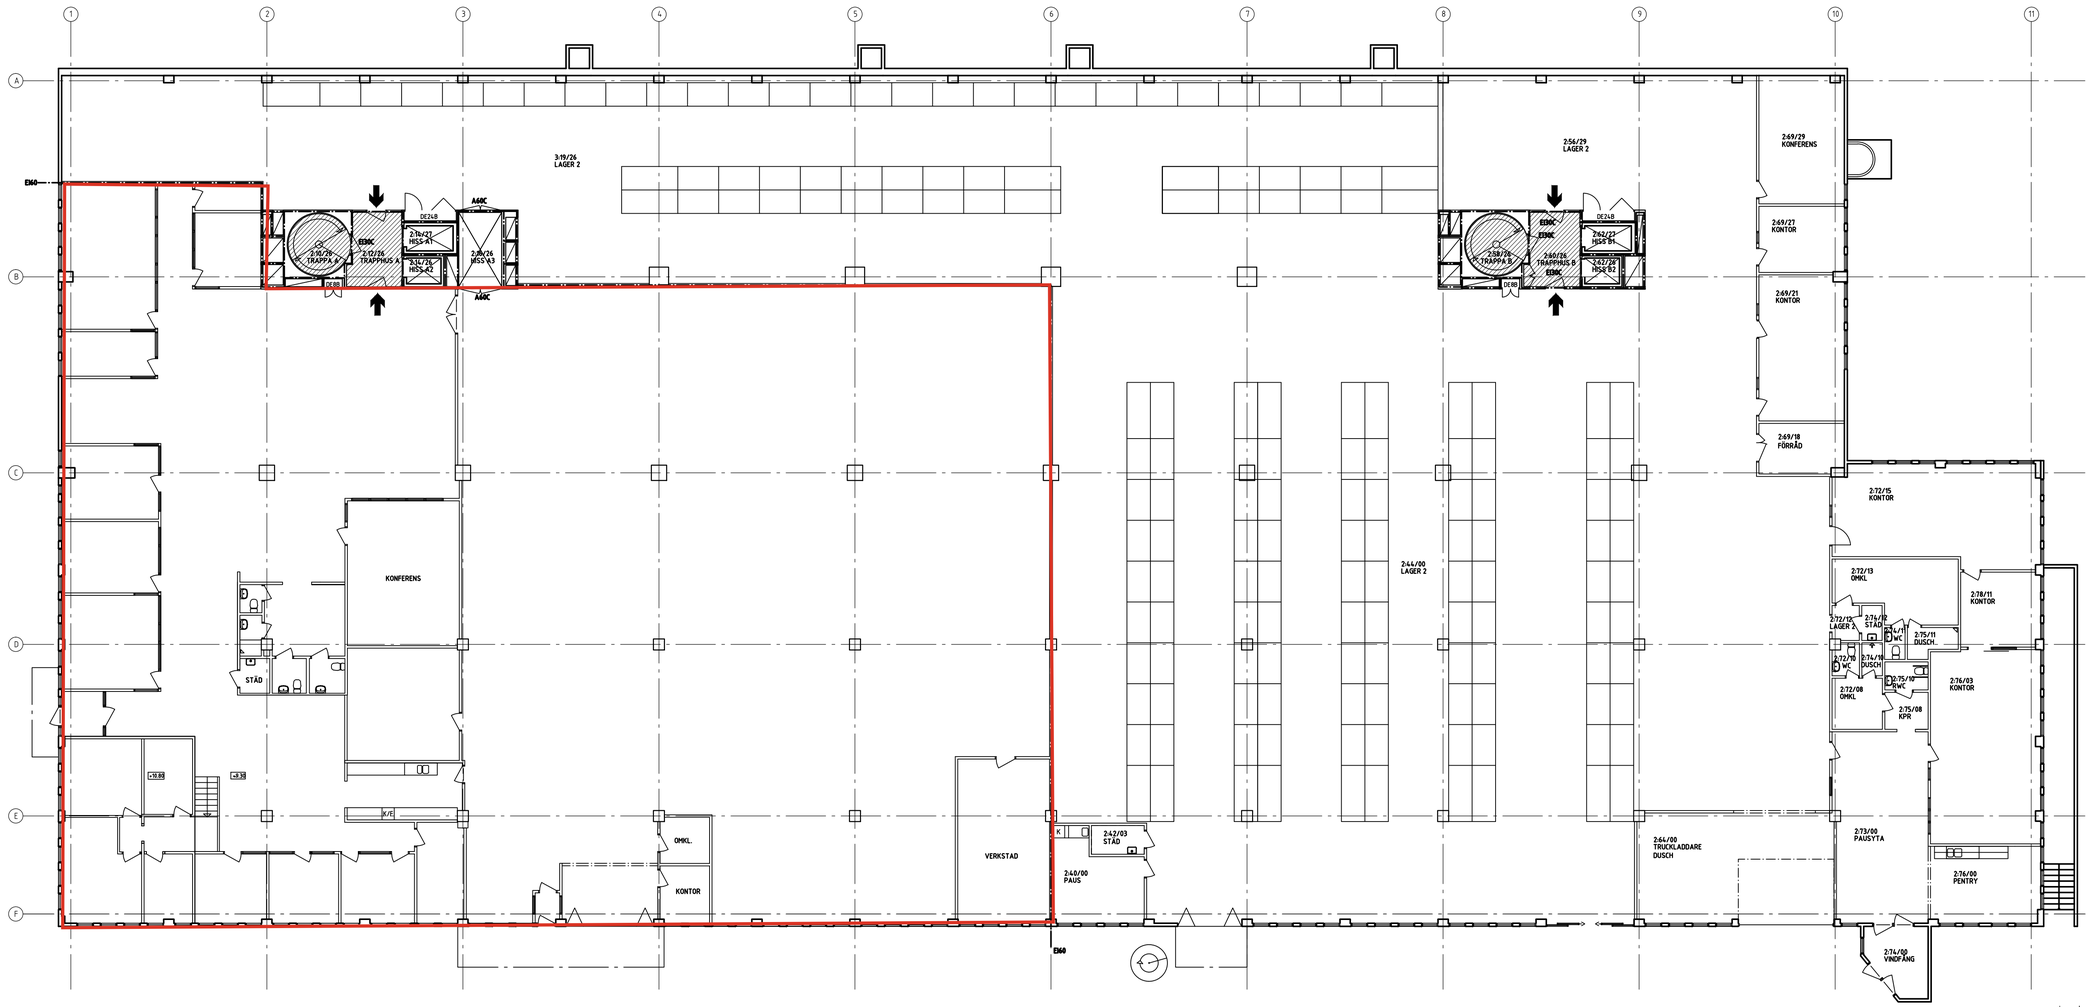

PLAN 2

FÖRKLARINGAR

EI60

VÄG TILL UTRYMNINGSVÄG

UTRYMNINGSVÄG

0 1 2 3 4 5 10 15
METER

A		JUSTERING BRANDCELL	SC	2014-02-07
BET	ANT	ÄNDRINGEN AVSER	SIGN	DATUM

RELATIONSHANDLING

ARCHIMEDES_2

e.l.ə ARKITEKTER AB
ENEKVIST LARSON
BOX 111, 57 100 61 STHLM
TENGDAHLSGATAN 28
08-12209000, info@e-l-e.se

UPPDRAG NR 10-0502	RITAD AV A HOFFMAN	HANDLÄGGARE J LARSON
DATUM 2011-11-03	ANSVARIG J LARSON	
BJÄLKLAG_+9,300		
SKALA A1 1:150 A3 1:300	NUMMER A1020	BET A

XREF: \Modul cc2400.dwg

LAGER: SB11

PLO: 2014-02-07 15:47 T:\RITNINGAR\ARCHIMEDES 2\RELATIONSMODELL\A1020_10.DWG SEBBEC